
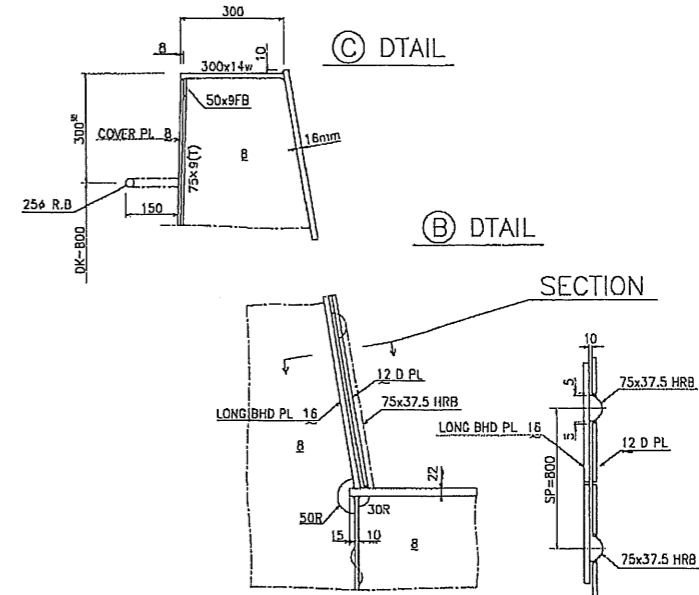
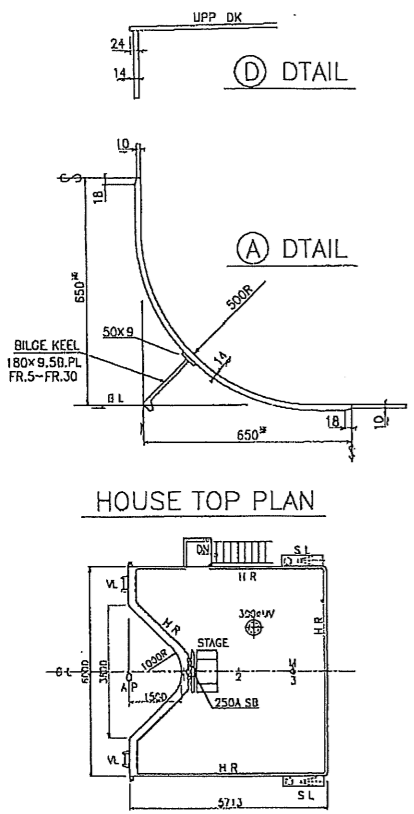


図面来歴
2014年10月 完成図


PRINCIPAL PARTICULARS

LENGTH (O.A)	60.00 M
BREADTH (MLD)	14.00 M
DEPTH (MLD)	4.50 M
DRAFT (DES MLD)	4.00 M
HOLD CAPACITY (COAMING TOP) (ABT)	1 600 M ³
DEAD WEIGHT (ABT)	2 560 T


MIDSHIP SECT
(1/50)

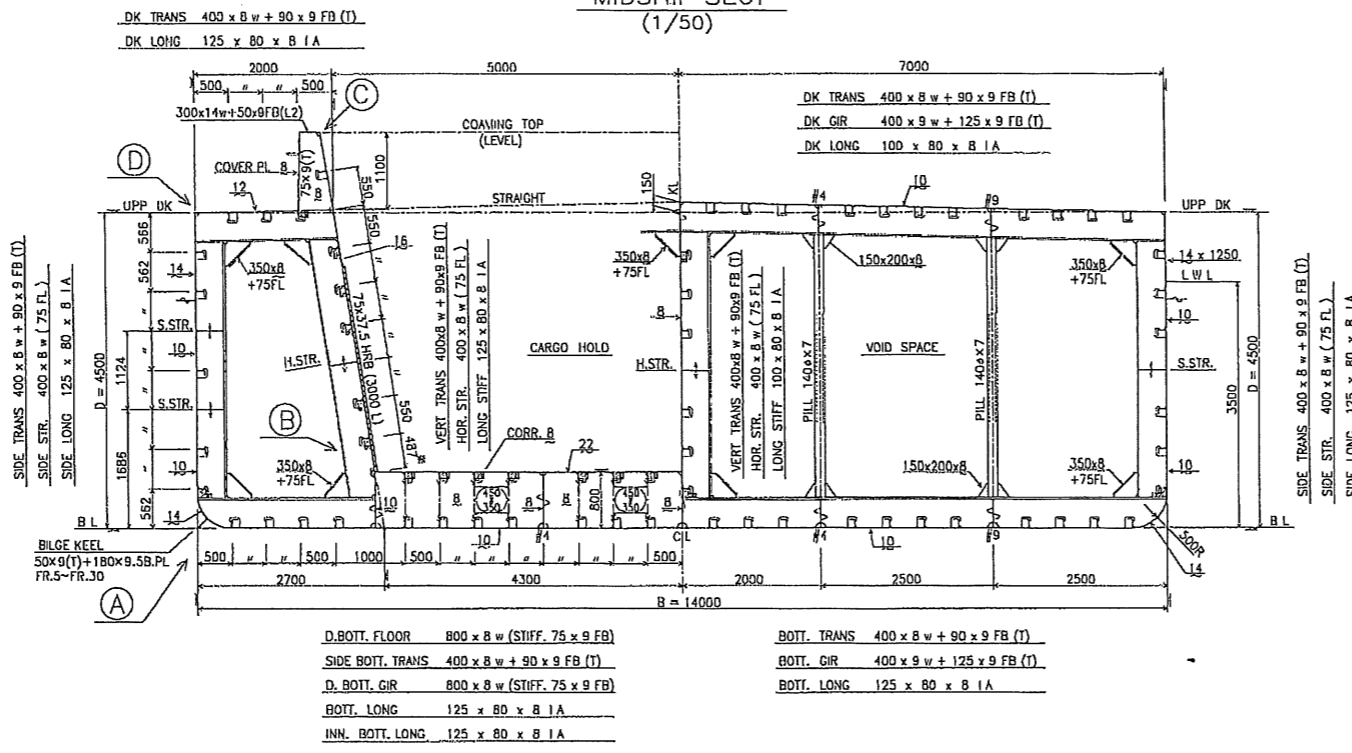

PROFILE
(1/100)

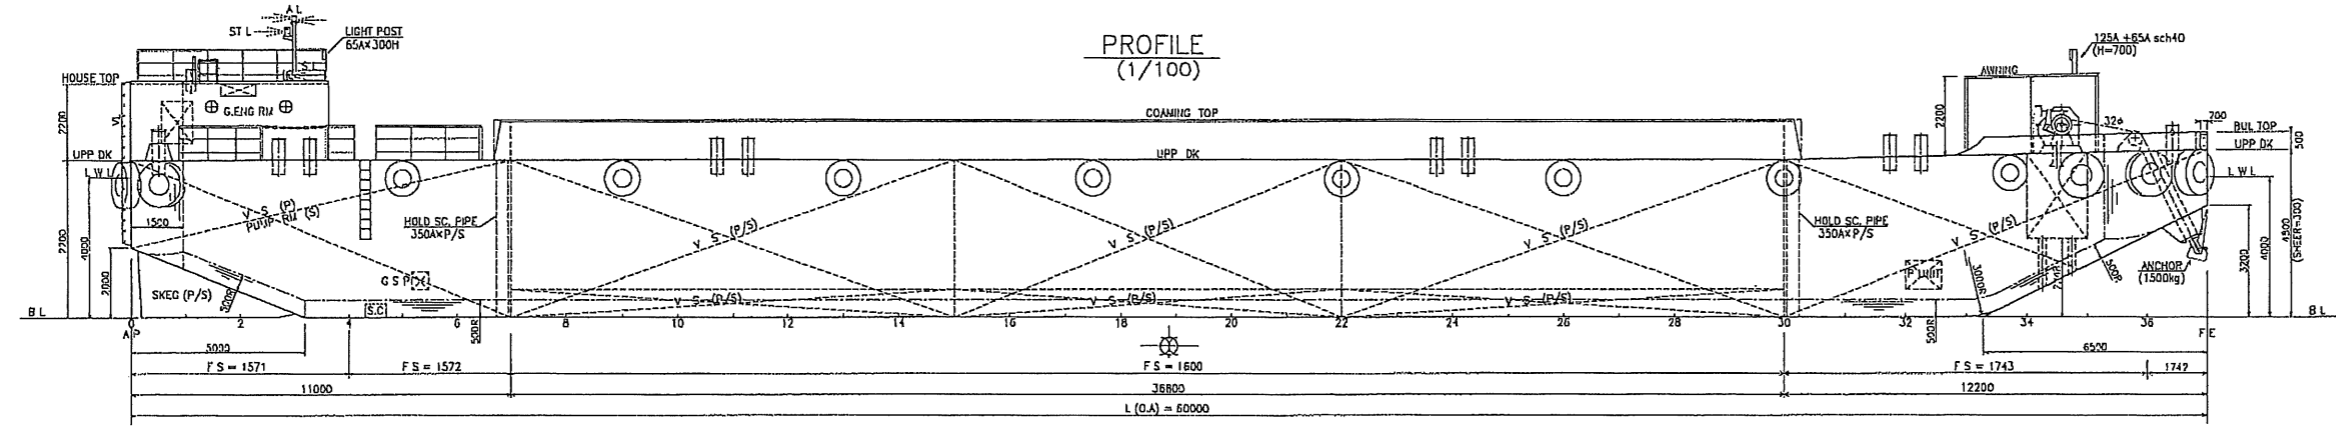

UPPER DECK PLAN

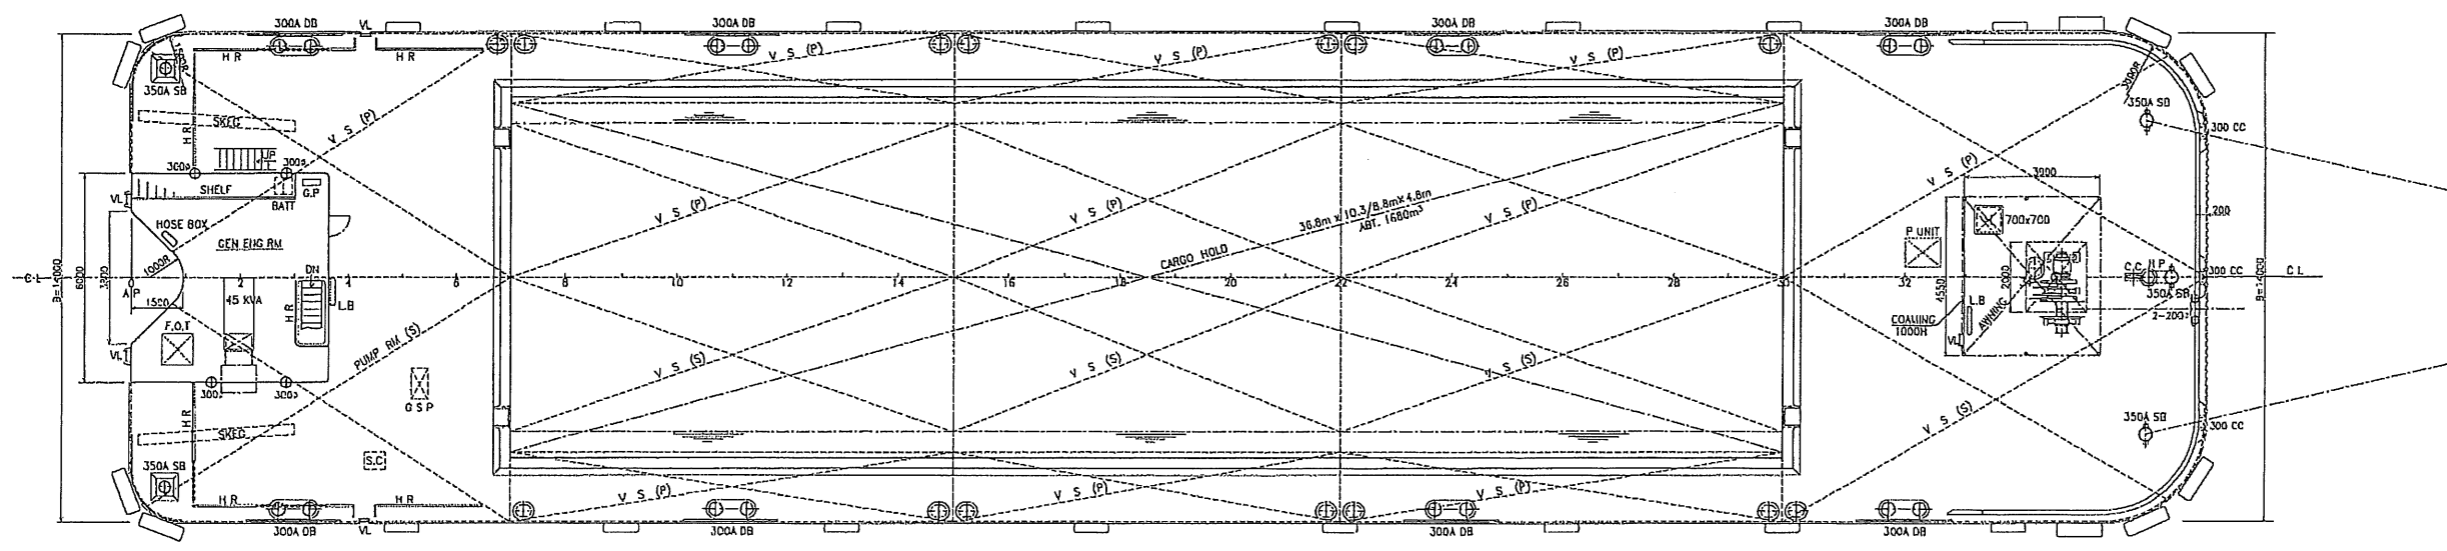

船主	海洋開発興業(株)限
船名	KB-2557
1600M ³ 積 ボックスバージ	

中
央
般
断
配
面
置
図
図

尺度	1/100, 1/50
船番	
図面番号	
製図	平成26年10月
社長	部長 設計 製図

兵庫県明石市港町十六番六号
宗田造船株式会社
TEL(078)912-3840
FAX(078)913-6082