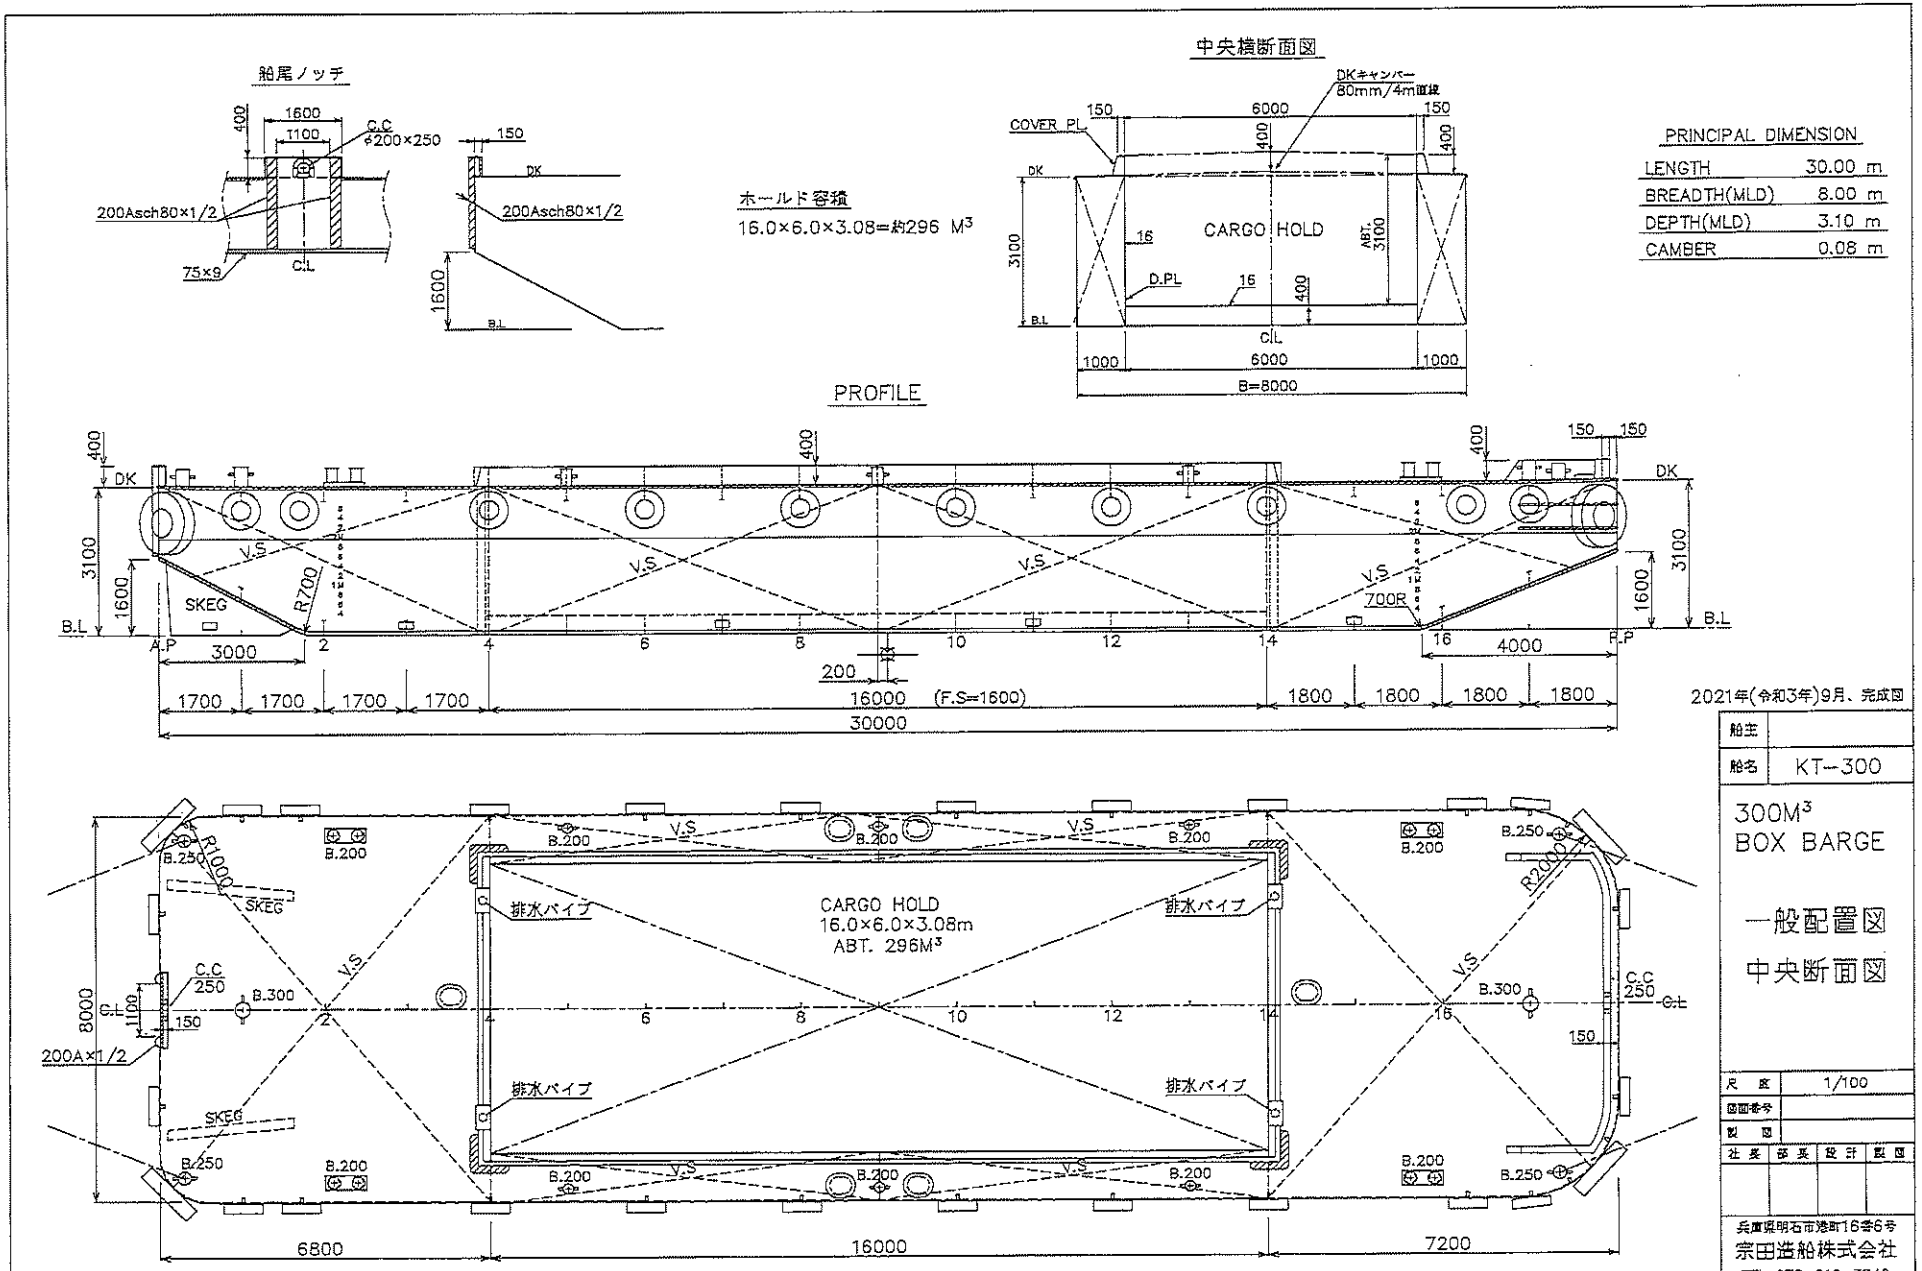
船尾ノッチ
1600
1100
400
C.C
φ200×250
150
DK
200Asch80×1/2
75×9
C.L
1600
B.L
中央横断面図
DKキャンバー
80mm/4m直線
COVER PL
150
6000
150
400
400
DK
3100
16
CARGO HOLD
ABT.
3100
D.PL
16
400
B.L
C.L
1000
6000
1000
B=8000
PRINCIPAL DIMENSION
LENGTH 30.00 m
BREADTH(MLD) 8.00 m
DEPTH(MLD) 3.10 m
CAMBER 0.08 m
ホールド容積
16.0×6.0×3.08=約296 M³
PROFILE
400
DK
3100
1600
B.L
V.S
SKEG
R700
700R
150 150
A.P
F.P
3000
4000
200
1700
1700
1700
1700
16000
(F.S=1600)
1800
1800
1800
1800
30000
2021年(令和3年)9月、完成図
B.200
B.250
B.300
R1000
R2000
SKEG
排水パイプ
CARGO HOLD
16.0×6.0×3.08m
ABT. 296M³
C.C
250
C.L
1100
150
200A×1/2
8000
6800
16000
7200
船主
船名
KT-300
300M³
BOX BARGE
一般配置図
中央断面図
尺度
1/100
図面番号
製図
社長
部長
設計
製図
兵庫県明石市港町16番6号
宗田造船株式会社
TEL 078-912-3840
FAX 078-913-6082